
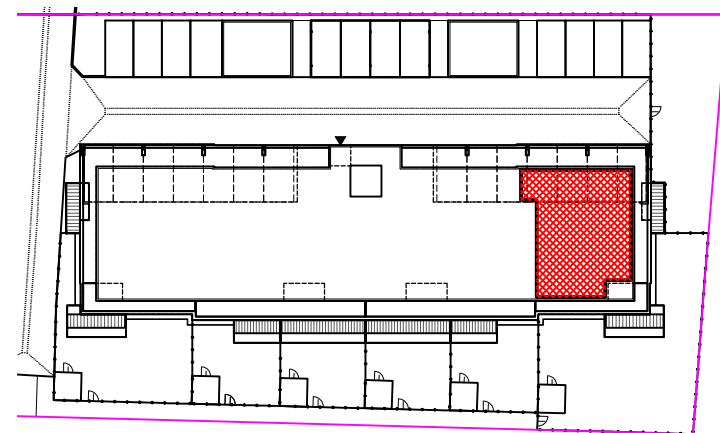


WOHNHAUSANLAGE KREMS LANDERSDORF XB + XIB - Margarethe-Deißenberger-Gasse 3 + 1 3500 KREMS AN DER DONAU - LANDERSDORF

2. OBERGESCHOSS

XB - Margarethe-Deißenberger-Gasse 3

Top	Geschoß	Nutzfläche inkl. Loggia	Dachterrasse	Loggia	Garten	Abstellraum außen	LA	Stellplatz frei	KFZ-Stellplatz gedeckt
3/18	2. OG	85.84 m²	12.44 m²	1.79 m²	-	-	3.57 m²	1 Stk.	1 Stk.

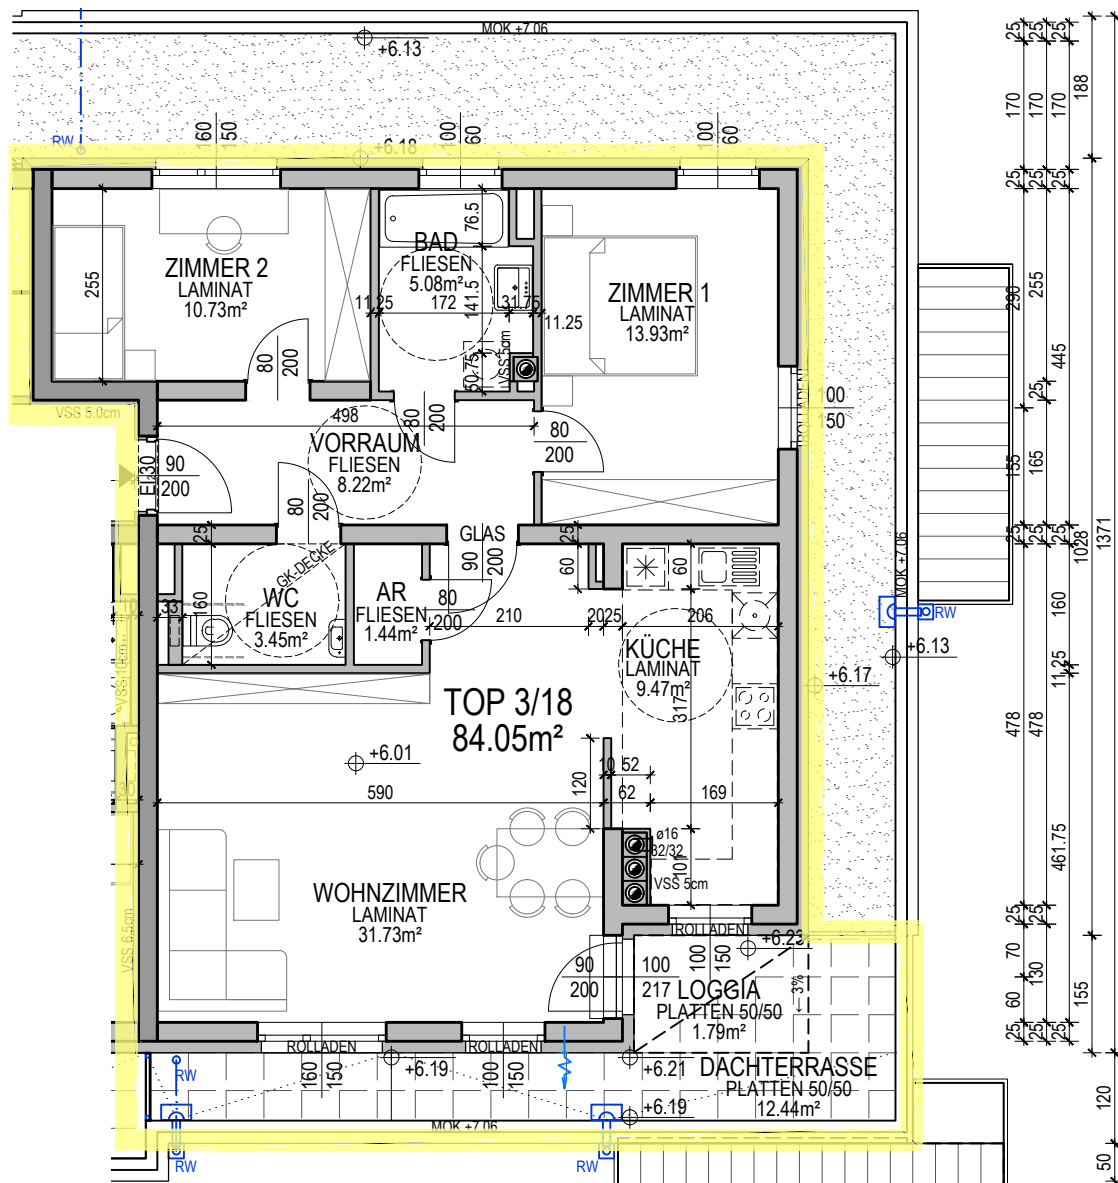

EG ±0.00 = 199.00

LEGENDE:

BETON

WDVS EPS


WDVS STEINWOLLE

SCHALLSCHUTZ-ZIEGEL

LEICHTBAUWAND

VORSATZSCHALE

PLANSTAND:
AUSZUG AUS DEM BESTANDSPLAN VOM 19.05.2021
NICHT MASSSTABGETREU, ROHBAUMASSE

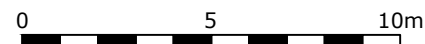

awp

awp architekten und ingenieure zt gmbh
dr. karl renner-promenade 8/701 3100 st. pölten
t +43 2742 74190-0 awp@ztroe.at