



WOHNHAUSANLAGE KREMS LANDERSDORF XB + XIB - Margarethe-Deißenberger-Gasse 3 + 1
3500 KREMS AN DER DONAU - LANDERSDORF

1. OBERGESCHOSS XB - Margarethe-Deißenberger-Gasse 3									
Top	Geschoß	Nutzfläche inkl. Loggia	Balkon	Loggia	Garten	Abstellraum außen	LA	Stellplatz frei	KFZ-Stellplatz gedeckt
3/7	1. OG	57.97 m²	5.28 m²	2.60 m²	-	-	4.83 m²	-	1 Stk.

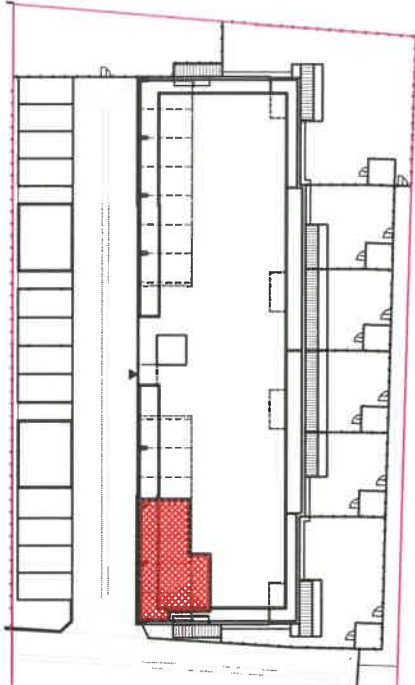

PLANSTAND:
AUSZUG AUS DEM BESTANDSPLAN VOM 19.05.2021
NICHT MASSSTABGETREU, ROHBAUMASSE

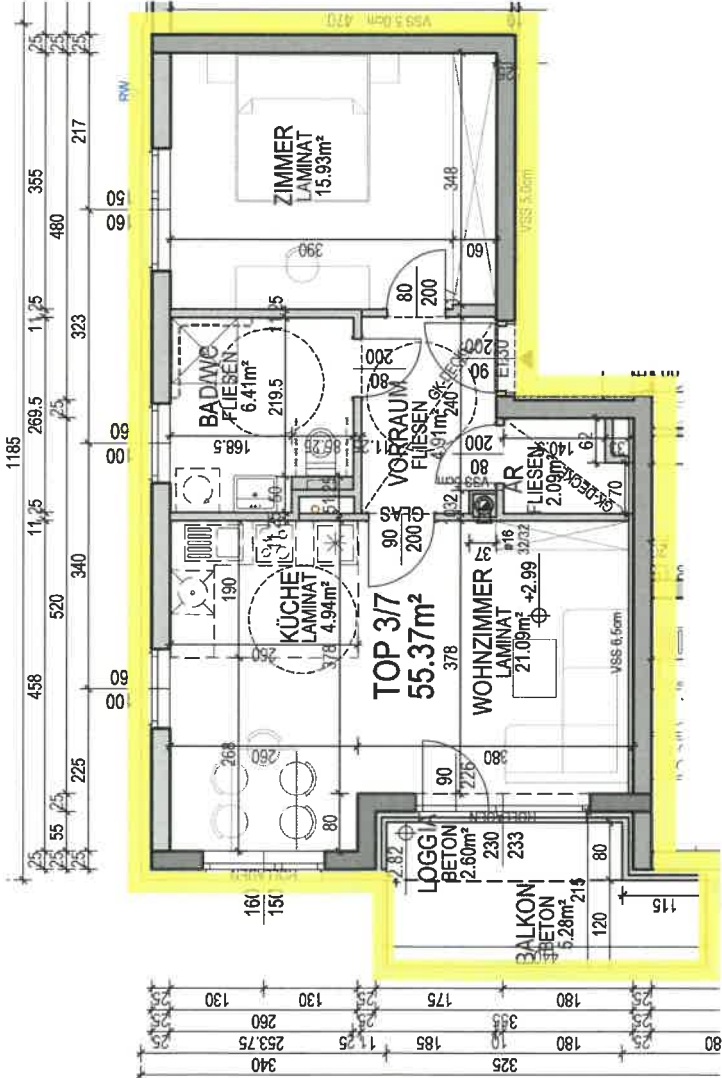

EG ±0.00 = 199.00

LEGENDE:

BETON	SCHALLSCHUTZ-ZIEGEL
WDVS EPS	LEICHTBAUWAND
WDVS STEINWOLLE	VORSATZSCHALE



aPWP

aPWP Architekten und Ingenieure zT GmbH
Dr. Karl Renner-Promenade 8/701
3100 St. Pölten
+43 2742 741900
aPWP@ttnet.at